

Wilhelm-Ulmer-Str. 12
Telefon: 09151/8197-0 / Fax: 8197-33

23. Oktober 2023

Sehr geehrte Kunden,
sehr geehrte Anwohner in der Rudolf-Wetzer-Straße,

die HEWA GmbH startet in dieser Woche mit dem Anschluss der Hausnummern 1 bis 7 an das Fernwärme- und Stromnetz des Wärmekraftwerks Bürgerbräu. Zeitgleich wird auch die Trinkwasserleitung erneuert.

Die Arbeiten dazu beginnen am Mittwoch, 25. Oktober 2023 und dauern voraussichtlich bis Weihnachten.

Dazu muss die Straße halbseitig entlang des Gebäudes einschließlich des Parkstreifens und des Gehwegs gesperrt werden. Zudem fallen in diesem Zeitraum auch die Parkplätze auf der gegenüberliegenden Seite entlang des Betreuten Wohnens weg.


Die Bushaltestelle „Unterer Markt“ bleibt vorerst bestehen, wird aber später kurzfristig verlegt, wenn die HEWA GmbH den Fernwärmeanschluss zweier Häuser am unteren Marktplatz vorbereitet.

Wir bitten um Ihr Verständnis für die erforderliche Baumaßnahme. Alle Beteiligten werden sich um eine zügige Abwicklung der Arbeiten bemühen.

Bei Rückfragen steht Ihnen Herr Kalb unter der Ruf-Nr. 8197-124 gerne zur Verfügung.

Beste Grüße
Ihre HEWA GmbH



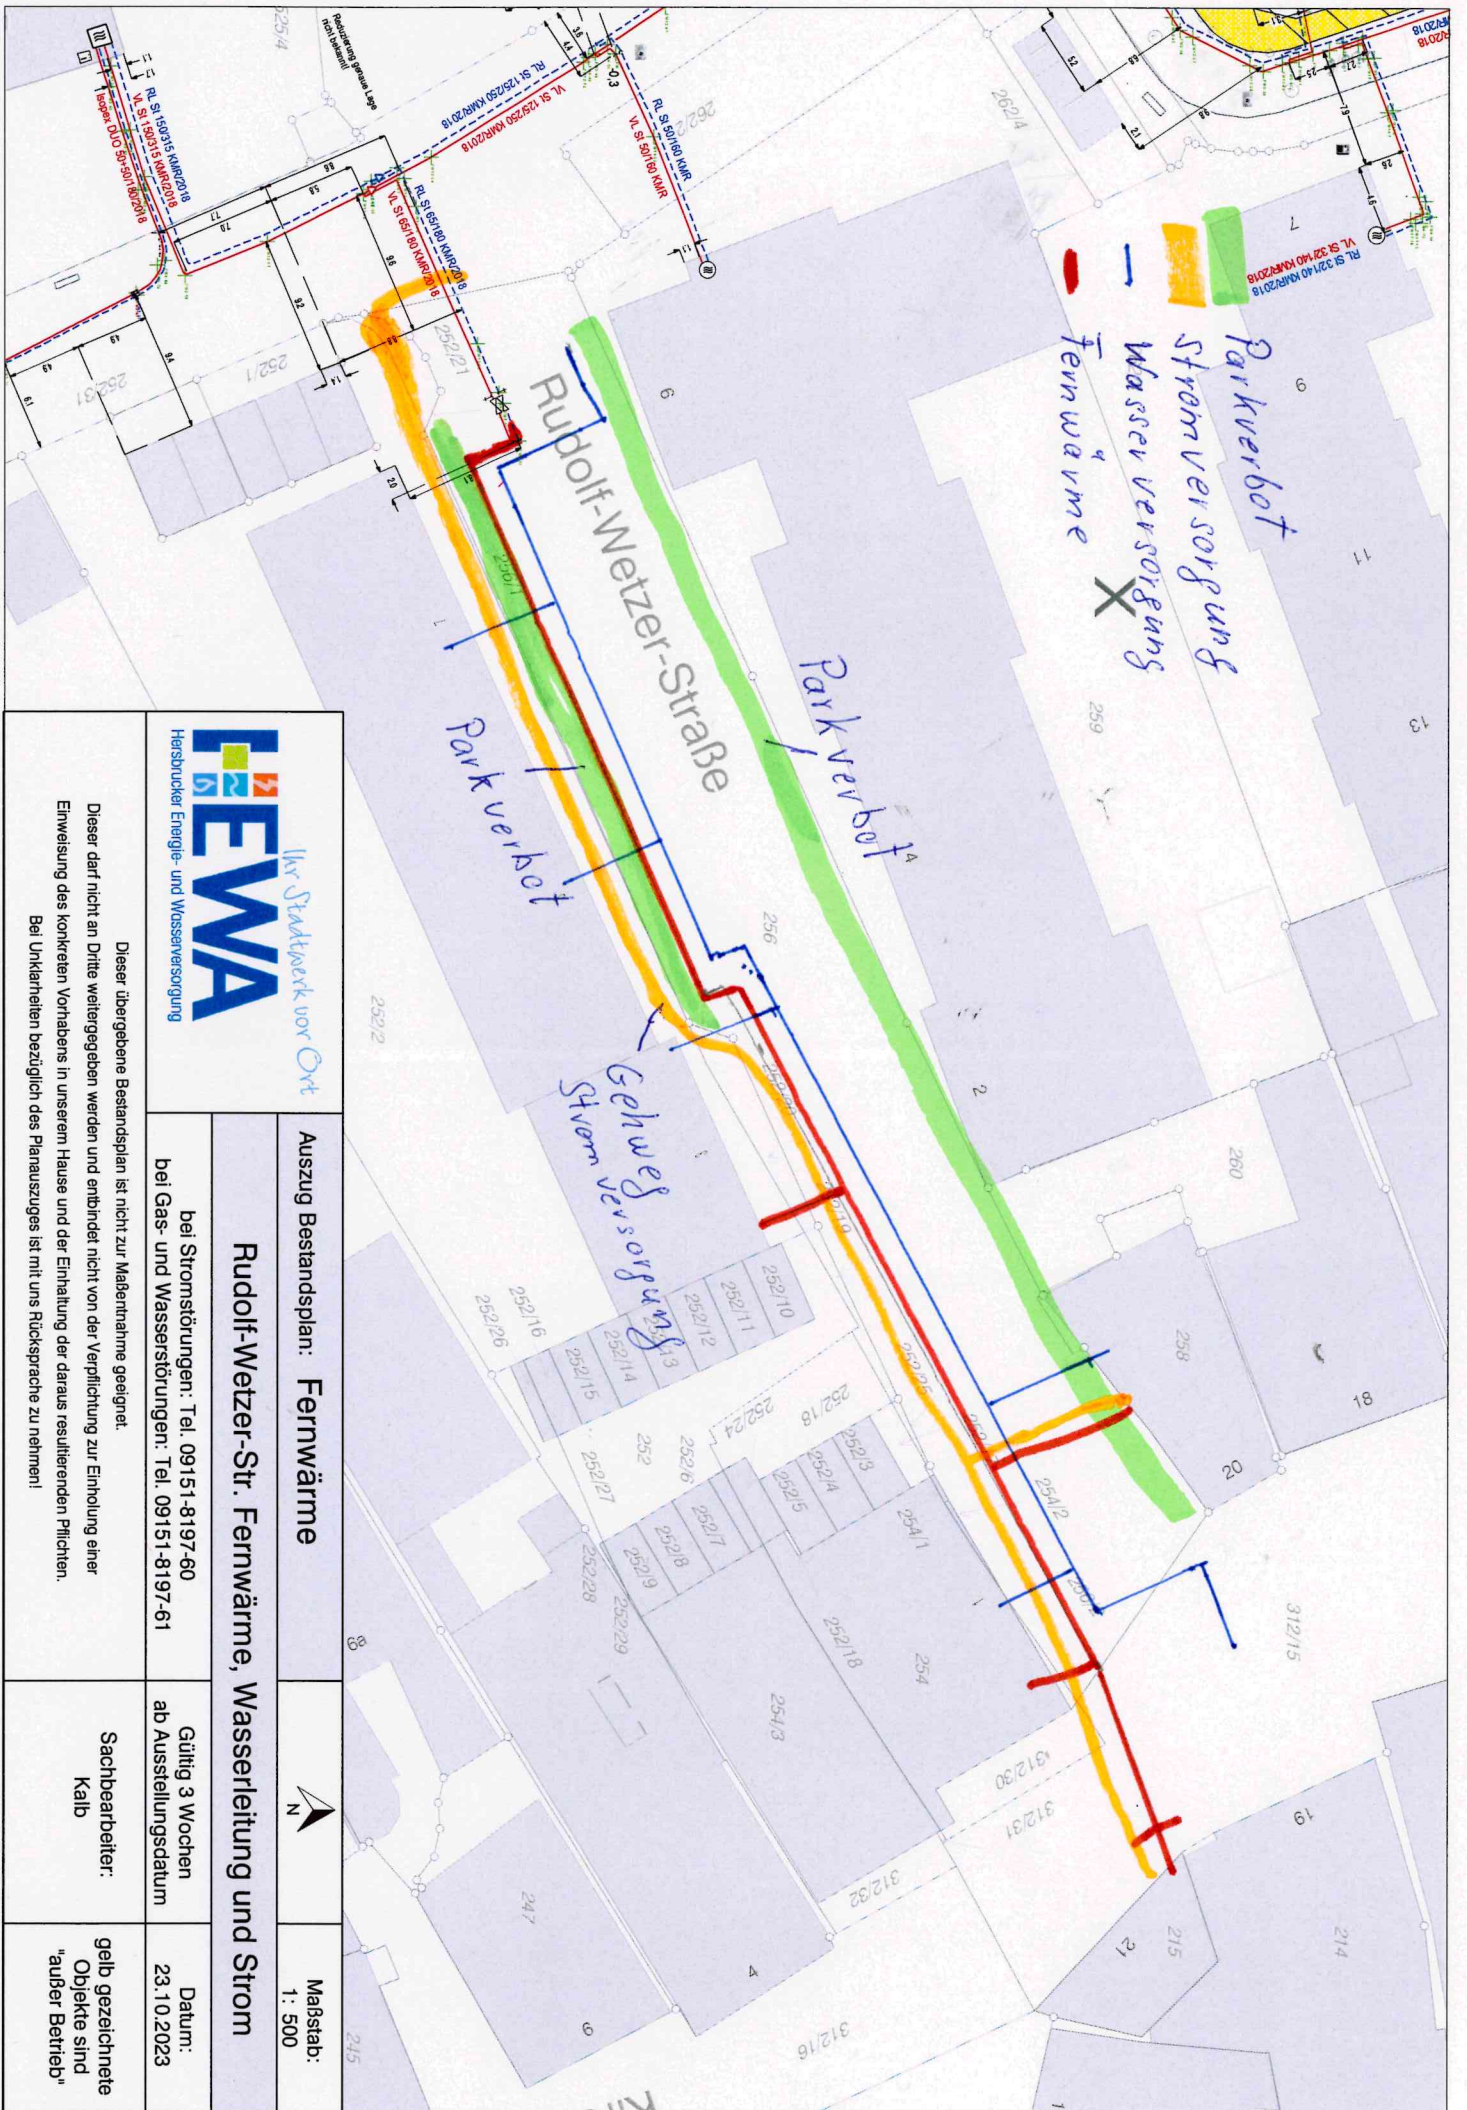

Rudolf-Wetzer-Str. Fernwärme, Wasserleitung und Strom

Auszug Bestandsplan: **Fernwärme**

Maßstab: 1: 500

bei Stromstörungen: Tel. 09151-8197-60
 bei Gas- und Wasserstörungen: Tel. 09151-8197-61

Gültig 3 Wochen
 ab Ausstellungsdatum

Datum: 23.10.2023

Dieser übergebene Bestandsplan ist nicht zur Maßentnahme geeignet.
 Dieser darf nicht an Dritte weitergegeben werden und entbindet nicht von der Verpflichtung zur Einholung einer
 Einweisung des konkreten Vorhabens in unserem Hause und der Einhaltung der daraus resultierenden Pflichten.
 Bei Unklarheiten bezüglich des Plansatzes ist mit uns Rücksprache zu nehmen!

Sachbearbeiter:
 Kalb

gelb gezeichnete
 Objekte sind
 "außer Betrieb"

