Ihr Stadtwerk vor Ort

HEWA
Hersbrucker Energie- und Wasserversorgung

Wilhelm-Ulmer-Str. 12

04.07.2019

Sehr geehrte Kunden,
sehr geehrte Anwohner in der Oberen-Hagen-Straße

Voraussichtlich ab Montag, den 15.07.2019 werden wir mit den Bauarbeiten zur Auswechslung der Wasserhauptleitung und den Wasser-Hausanschlüssen in Ihrer Straße beginnen. Die gesamte Bauzeit wird hierfür etwa zwei Monate betragen.

Während der Baumaßnahme muss die Straße halbseitig gesperrt werden.

Zeitweise müssen wir die Wasserversorgung unterbrechen. Selbstverständlich werden wir Ihnen die genauen Absperrtermine rechtzeitig mitteilen.

Wir bitten um Ihr Verständnis für die erforderliche Baumaßnahme. Alle Beteiligten werden sich um eine zügige Abwicklung der Arbeiten bemühen.

Bei Rückfragen stehen wir Ihnen gerne unter der Tel.-Nr. 09151/8197-0 zur Verfügung.

Beste Grüße

Ihre HEWA GmbH

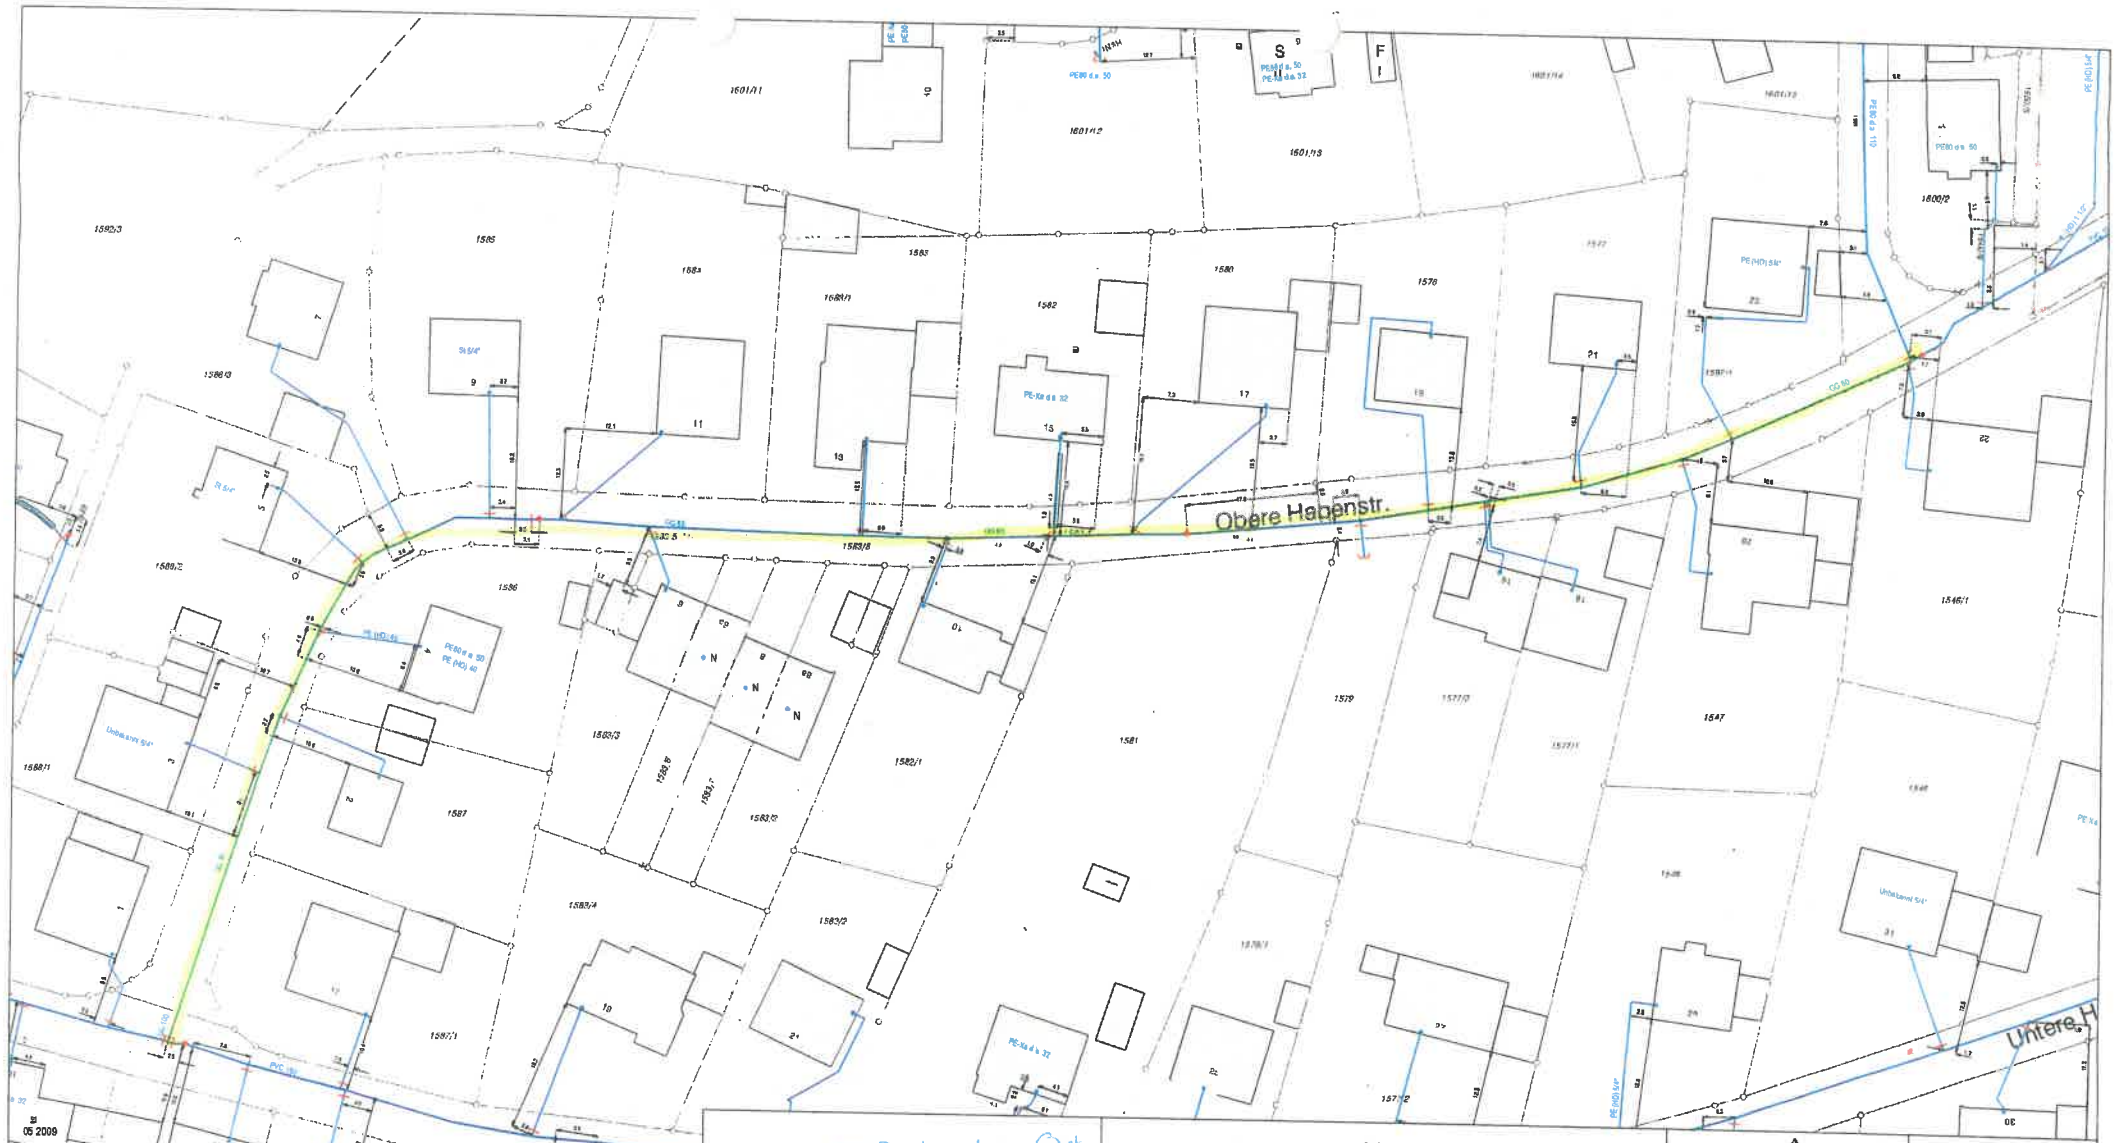

Ihr Stadtwerk vor Ort

HEWA

Hersbrucker Energie- und Wasserversorgung

Auszug Bestandsplan: **Wasser**	N	Maßstab: 1: 1000
Obere Hagen Straße		
bei Stromstörungen: Tel. 09151-8197-60 bei Gas- und Wasserstörungen: Tel. 09151-8197-61	Gültig 3 Wochen ab Ausstellungsdatum	Datum: 21.01.2019
Dieser übergebene Bestandsplan ist nicht zur Maßentnahme geeignet. Dieser darf nicht an Dritte weitergegeben werden und entbindet nicht von der Verpflichtung zur Einholung einer Einweisung des konkreten Vorhabens in unserem Hause und der Einhaltung der daraus resultierenden Pflichten. Bei Unklarheiten bezüglich des Planauszuges ist mit uns Rücksprache zu nehmen!	Sachbearbeiter: Liebel	gelb gezeichnete Objekte sind "außer Betrieb"